


RITNINGSDATUM	REVIDERINGS-DATUM	RITNINGENS BENÄMNING	REV	RITNINGSDATUM
		ÖVERSIKTSPLAN		91-06-25
	91-08-21	GRUNDPLANER 1- OCH 2-PLANSKUS	B	91-06-25
	91-08-07	GRUNDPLANER HUS 9 OCH 10	A	91-06-25
	91-09-17	GRUNDPLANER CARPORTAR 1- OCH 2-PLANSKUS	D	91-08-07
		TAKPLAN 1-PLANSKUS		91-08-07
	91-09-18	STOM-BJL- OCH TAKPLAN 2-PLANSKUS	B	91-08-07
		TAKPLAN CARPORT MELLAN HUS 9 OCH 10.		91-09-17
	91-08-21	HUVUDSEKTION 1-PLANSKUS	B	91-06-25
	91-08-21	HUVUDSEKTION 2-PLANSKUS	B	91-06-25
	92-02-05	SEKTIONER CARPORTAR 1- OCH 2-PLANSKUS	A	91-08-07
	91-08-21	DETALJER, SEKTION FÖRRÅD	B	91-06-25

**BERTIL KARLSSONS
KONSTRUKTIONSBYRÅ AB**


BOX 309, 581 02 LINKÖPING
ÅGATAN 34, TEL. 013/11 12 70

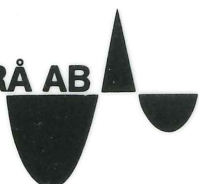

NEDRE ULLSTÄMMA, LINKÖPING
NYBYGGNAD AV BOSTÄDER ÖSTGÖTAEKEN

RITNINGSFÖRTECKNING

SIGNATUR	ARBETSNUMMER	DATUM	SENASTE REV.DAT.	ANTAL BLAD	BLAD NR
B.S	91 036	91-06-25	92-02-05	1	1

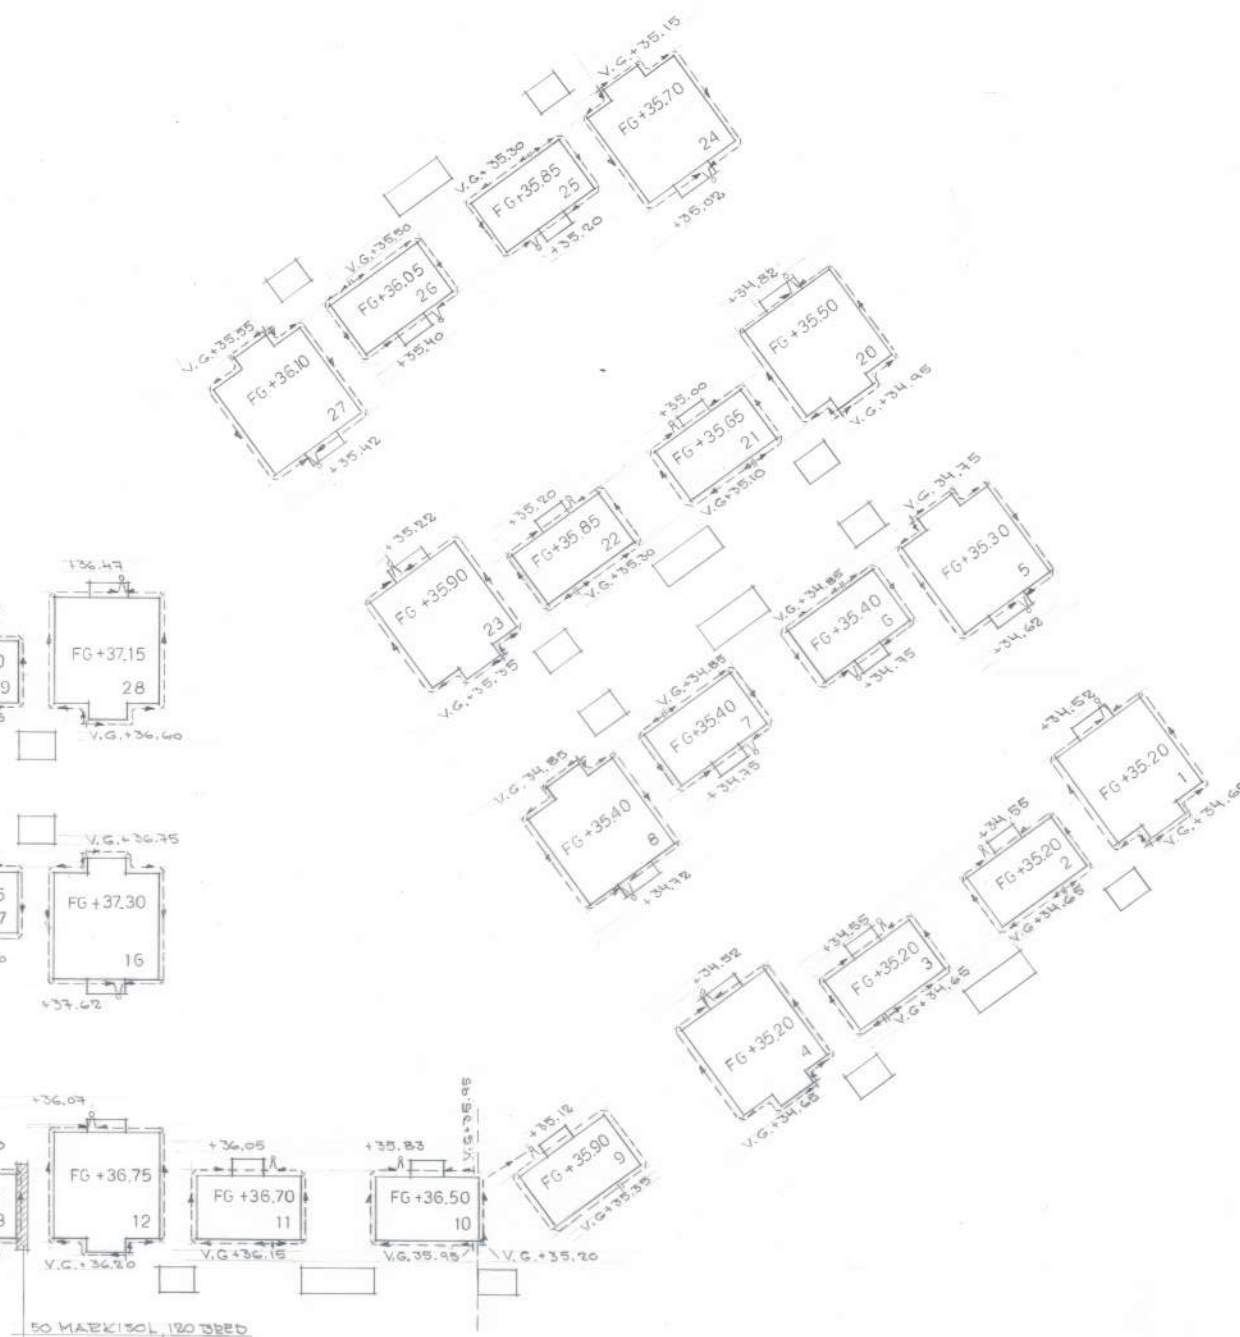

REG	ANT	REGISTRERING AVSER	SIGN	DATUM



32 GRUNDPLAN 1-PLANSHUS
-1:100- HUS 4, 5, 12, 15, 16, 23, 24, 33
ALLA MED OARM, PLATTOR

⑤ GALLER + KANAL FÖR
VENTILERING AV LECA-
ISOLERING

⑥ DÖRR, INDRAGEN SOCKEL
120 MM


GRUNDLÄGGNING MARKPADON:
SE VIAK-3 GEOTEKNISKA
UNDERSÖKNING NR 240147
DAT. 1990-10-09.



D2 GRUNDPLAN 2-PLANSHUS
-1:100- HUS 3, 6, 11, 14, 17, 22, 25, 30, 32, 34
HUS 30 NÄRME. 1 PLATTA
ÖVREGA OABM. PLATTA

BH	ÖSTGÖTA EKEN AB	013 - 11
BE	BYGG KB AB	013 - 10
A	AHRÉN & JACOBSSON ARKITEKTER AB	013 - 13
K	BERTIL KARLSSON KONSTR. BYRÅ AB	013 - 11
VS	ENERGINKONSULT / LINKÖPING AB	013 - 14
V	ELB EKON. LÜFTBEHANDLING AB	011 - 19
E	ELEKTROTJÄNST AB	013 - 10
M	VML - KONSULT AB	013 - 16


	KONSULT RITNINGSNR. K2	SKALA 1:100	REG B
--	---------------------------	----------------	----------

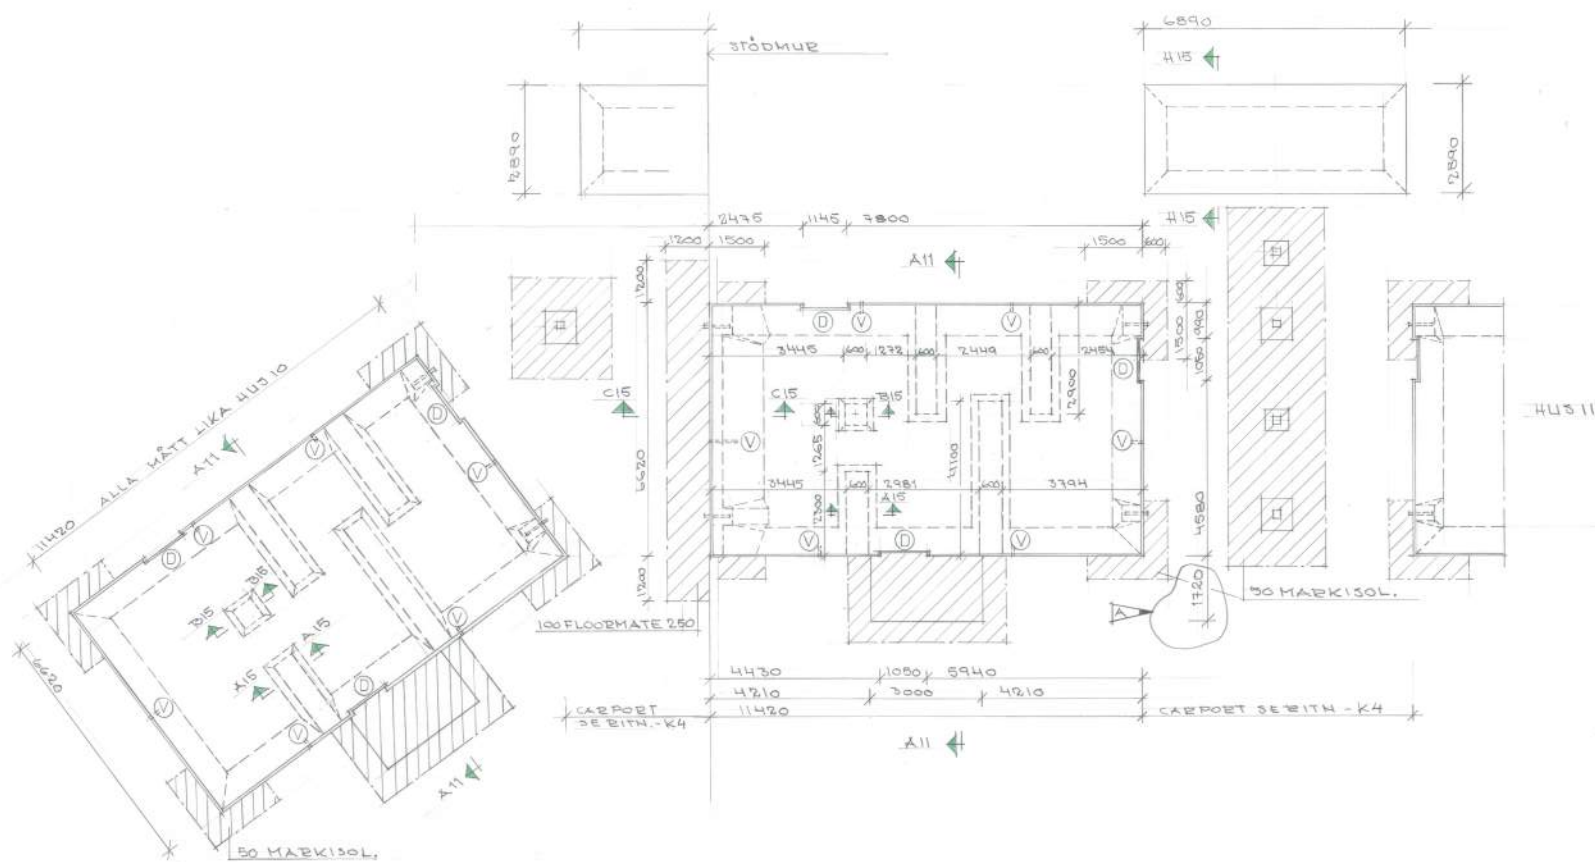

ARMERING SE SEKTIONER
OCH DETALJER
V GALLER + KANAL FÖR
VENTILERING AV Leca-
ISOLERING
D DÖBB, INDRAGEN SOCKEL
120 MM


A3 GRUNDPLAN HUS 9
= 1:100 =

B3 GRUNDPLAN HUS 10
= 1:100 =

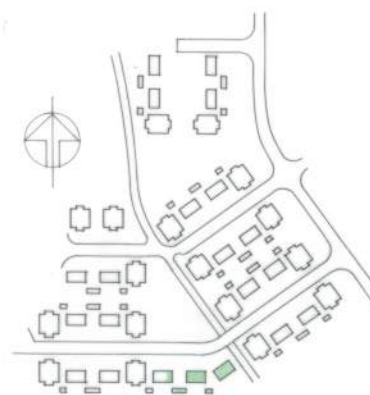


SH	ÖSTGÖTA EKEN AB	013 - 11 18 20
BE	BYGG KB AB	013 - 10 21 40
A	AHREN & JACOBSSON ARKITEKTER AB	013 - 13 25 10
K	BERTIL KARLSSON KONSTR. BYRÅ AB	013 - 11 12 10
VS	ENERGIKONSULT LINKÖPING AB	013 - 14 95 00
V	ELB EKON. LUFTBEHANDLING AB	011 - 19 73 60
E	ELEKTROTJÄNST AB	013 - 10 20 55
M	VML - KONSULT AB	013 - 11 46 47


A	1	MÄTT	LW	910807
REG	ANT	REGISTRERING AVSER	SIGN	DATUM
ARBETSRITNING				
NEDRE ULLSTÄMMA LINKÖPING Nybyggnad av bostäder 2-PLANS HUS				
GRUNDPLANER, HUS 9 & 10				
RITAD NON	HANDLÄGGARE 31036	KONSULT RITNINGSNR K3	SKALA 1:100	REG A
DATUM 1991-06-25	Bygg KB			

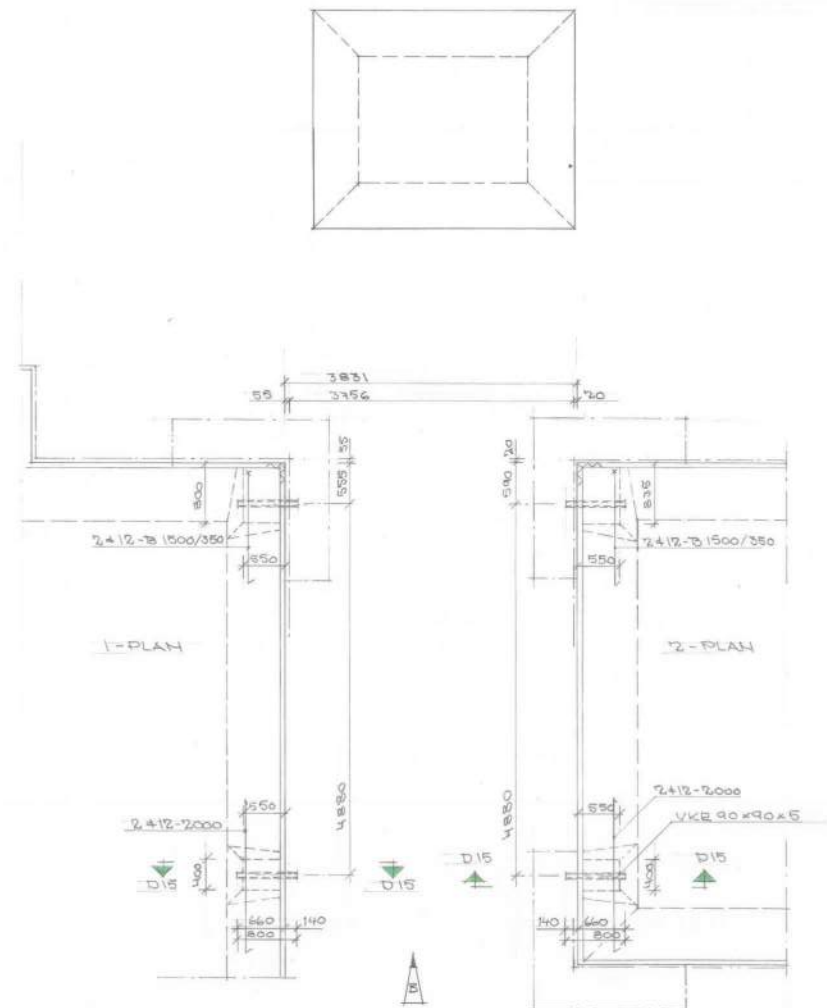


A4, CARPORT MELLAN 1-OCH 2-PLANSHUS
-1:50-

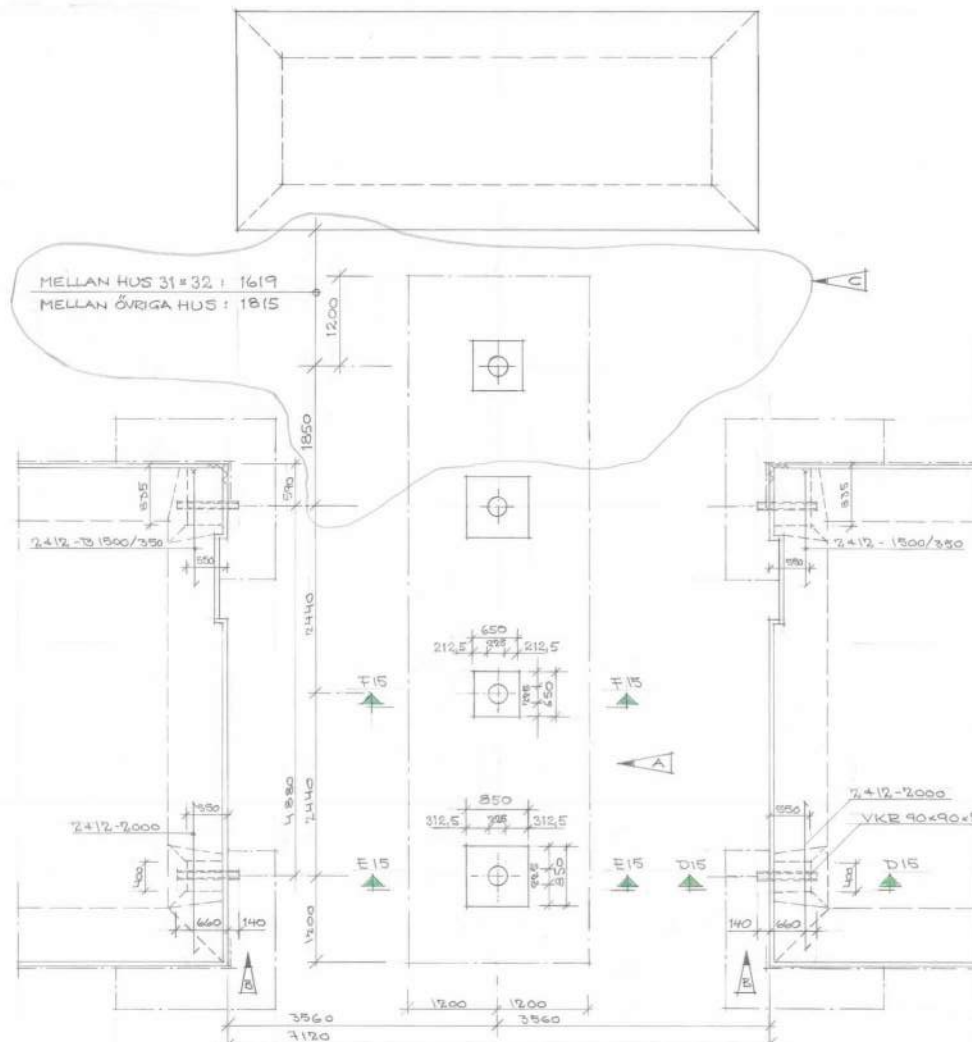

B4, CARPORT MELLAN 2-PLANSHUS
-1:50-

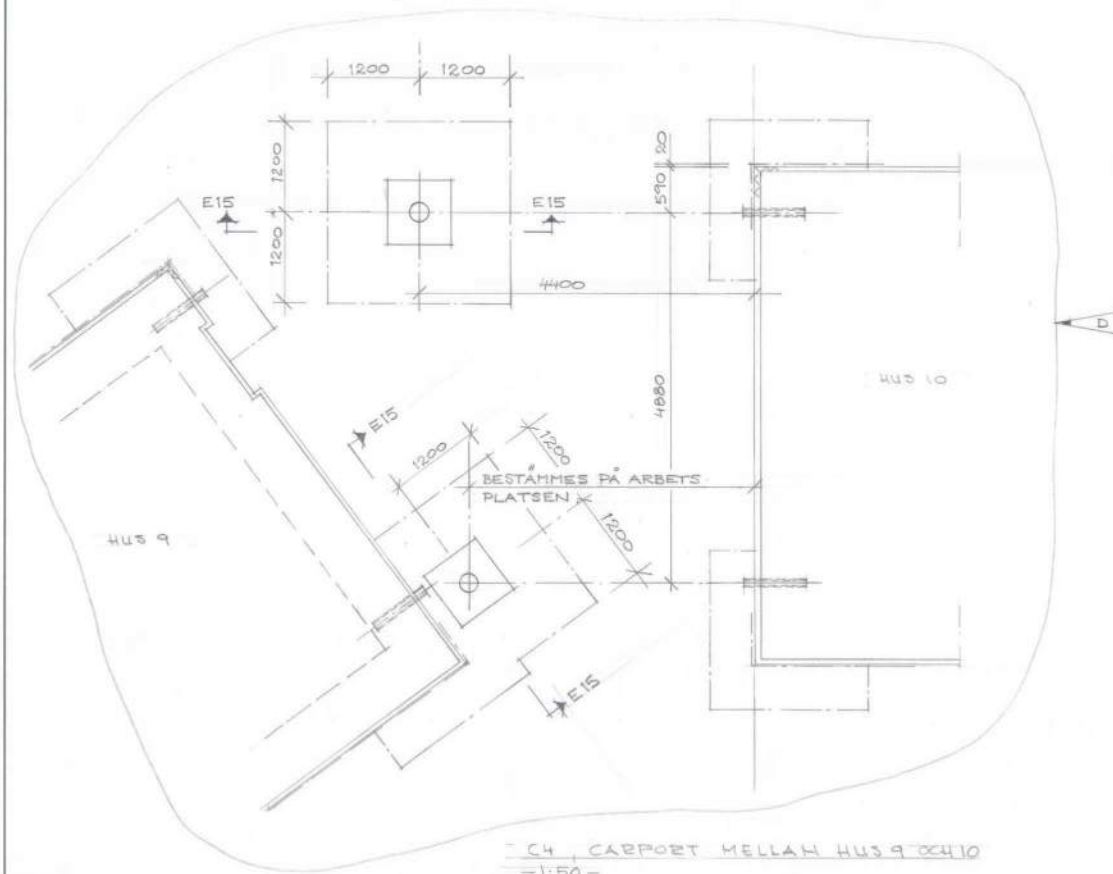

C4, CARPORT MELLAN HUS 9 OCH 10
-1:50-

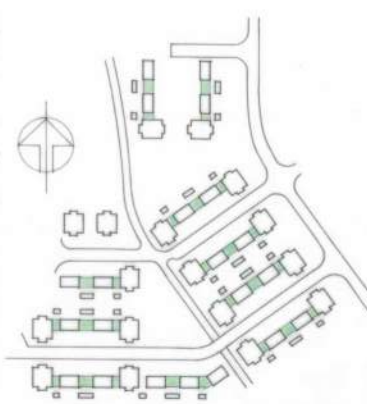

D	1	C4 KOMPL.	LW	910917
C	1	MÄTTSÄTTN. PLINT	LW	910905
B	3	MÄTT INGJ.-GODS	LW	910823
A	1	MÄTT PLINTAR	LW	910821
REG	ANT	REGISTRERING AVISER	SIGN	DATUM

ARBETSRITNING







BH	ÖSTGÖTA EKEN AB	013-11-18-20
BE	BYGG KB AB	013-10-21-40
A	AHRÉN & JACOBSSON ARKITEKTER AB	013-13-25-10
K	BERTIL KARLSSON KONSTR. BYGÅ AB	013-11-12-70
VS	ENERGIKONSULT I LINKÖPING AB	013-14-95-00
V	ELB EKON. LÖFTBEHANDLING AB	011-19-73-80
E	ELEKTROFÖRÄNT AB	013-10-30-85
M	VNL - KONSULT AB	013-11-46-47

NEDRE ULLSTÄMMA
LINKÖPING
Nybyggnad av bostäder
1-OCH 2-PLANSHUS

GRUNDPLANER CARPORTAR


RITAD	HANDLAGGARE	ARBETSNR
NON		91036
DATUM	1991-08-07	

KONSULT RITINGSNR	SKALA	REG
K4	1:50	

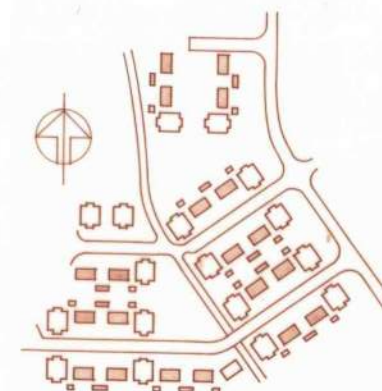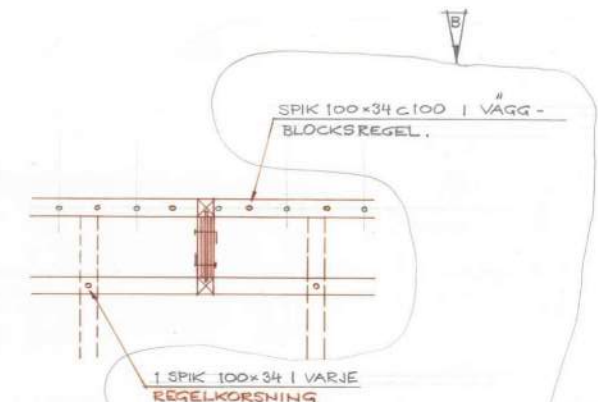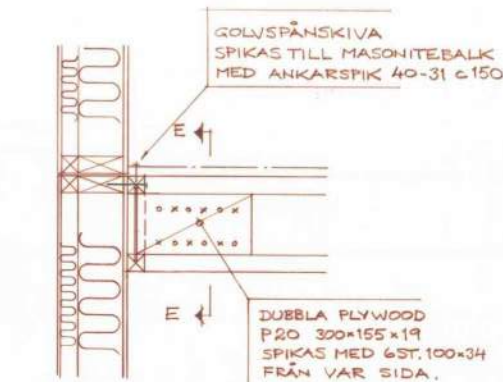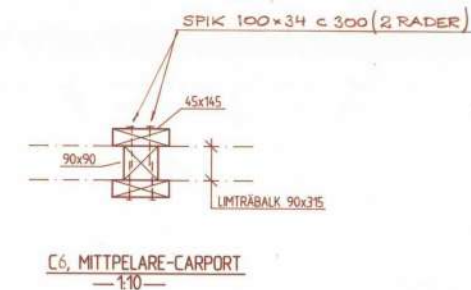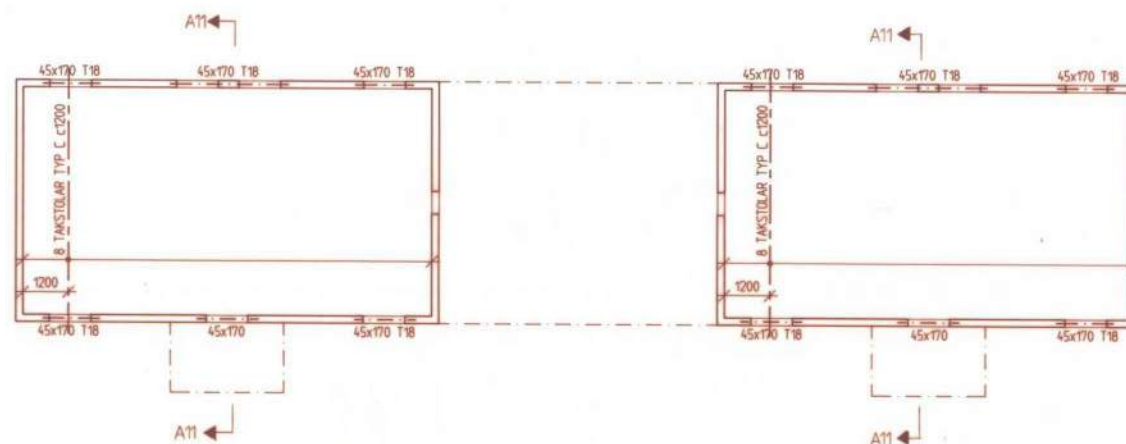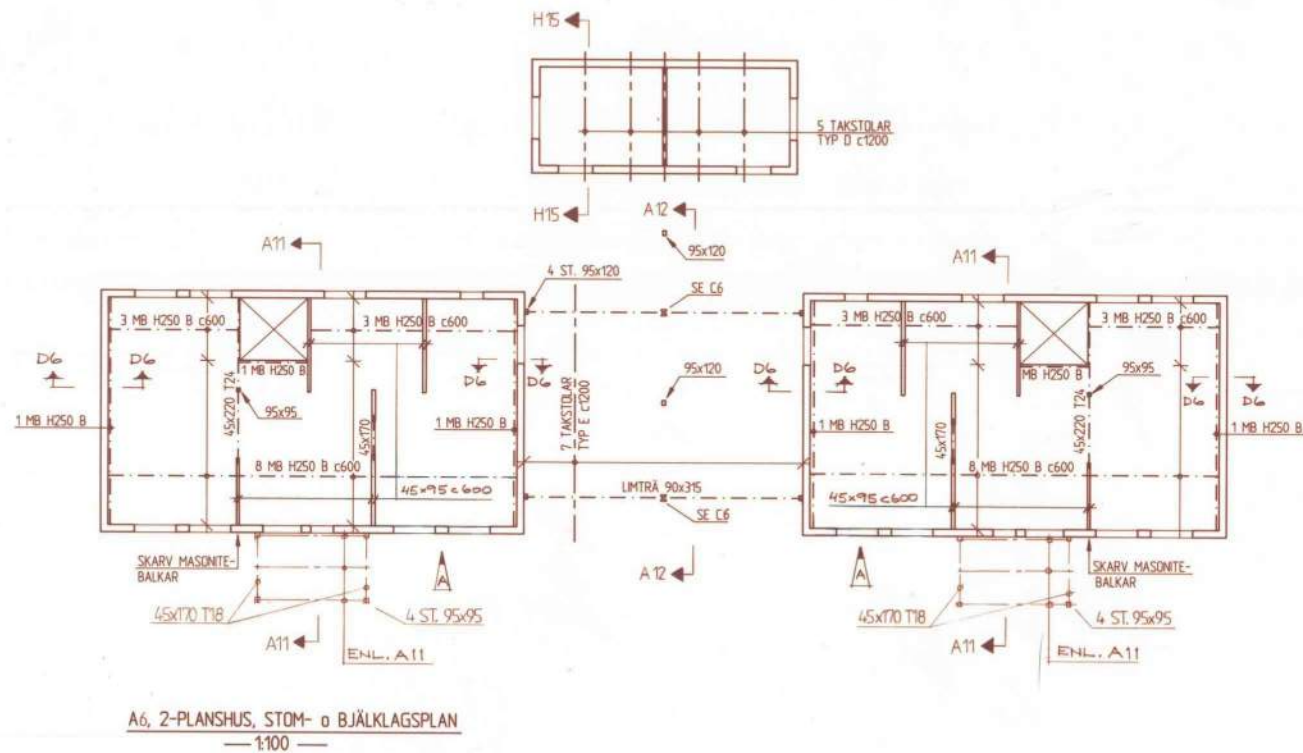


BH	ÖSTGÖTA EKEN AB	013-11 10 20
BE	BYGG KB AB	013-10 21 40
A	ANDRÉN & JACOBSSON ARKITEKTER AB	013-13 25 10
K	BERTIL KARLSSON KONSTR. BYRÅ AB	013-11 12 70
VS	ENERGIKONSULT I LINKÖPING AB	013-14 95 00
V	ELB EKON. LUFTBEHANDLING AB	011-19 75 00
E	ELEKTROTJÄNST AB	013-10 20 55
M	VML - KONSLT AB	013-11 45 47


B 1	E6	LW	910918
A 3	A6, D6, E6	LW	910821
REG	ANT	REGISTRERING AVSER	SKN
ARBETSRTNING			
NEDRE ULLSTÄMMA LINKÖPING Nybyggnad av bostäder 2-PLANSHUS STOM- o BJÄLKLAGSPLAN			
RITAD	HANDLÄGGARE	ARBETSHR	91036
DATUM	91-08-17	KONSLT RITNINGSHR	K6
SKALA		1:100	REG
			B

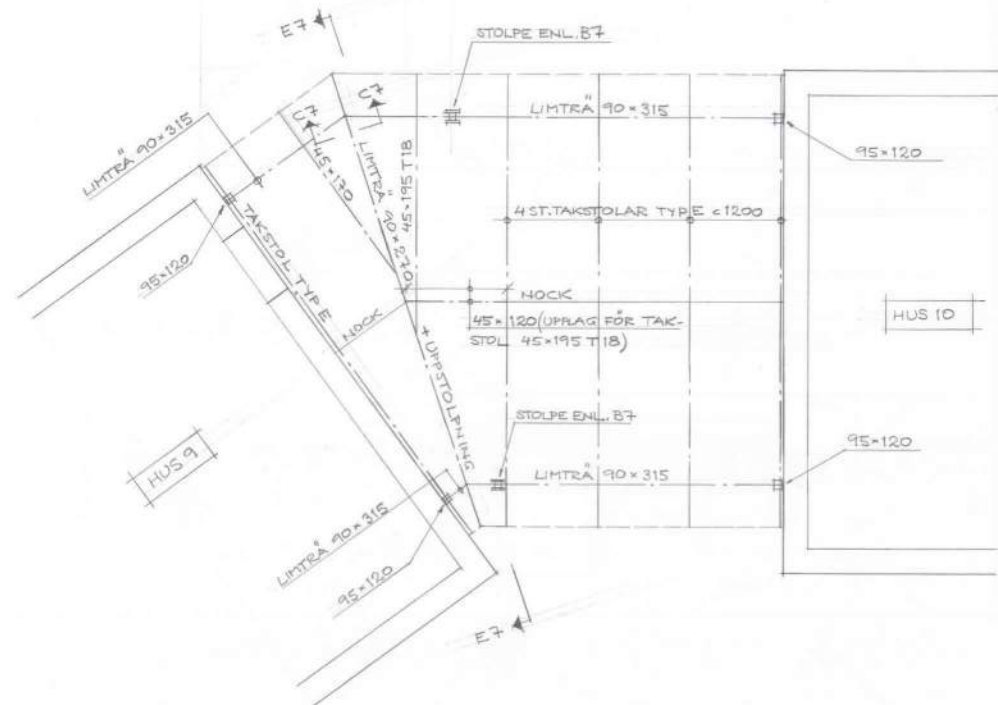


A7 CARPORT MELLAN HUS 9 OCH 10
- 1:50 -

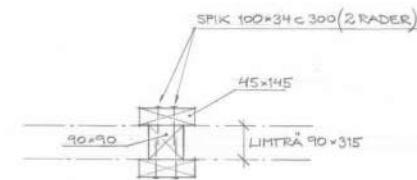


B7
- 1:10 -

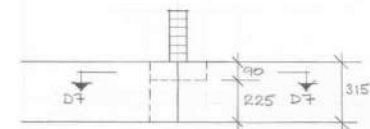


C7
- 1:20 -

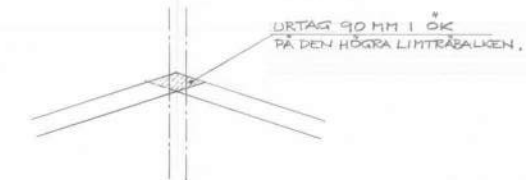

D7
- 1:20 -

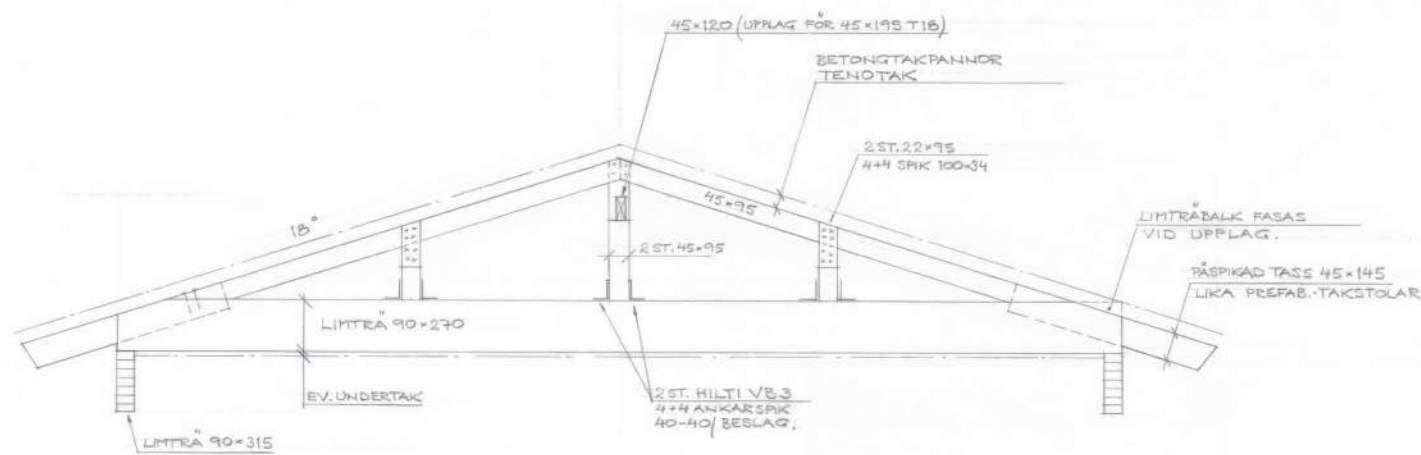


- 1:20 -


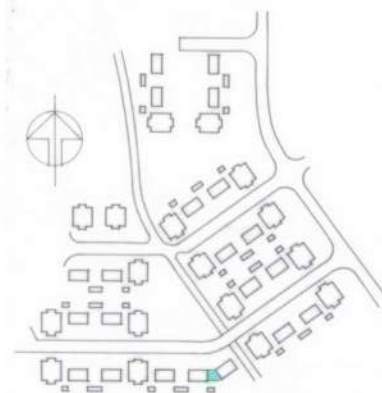


REG	ANT	REGISTRERING AVSER	SKALA	REG
BH	ÖSTGÖTA EKEN AB	013 - 11 18 20		
BE	BYGG KB AB	013 - 10 21 40		
A	AHREN & JACOBSSON ARKITEKTER AB	013 - 13 25 10		
K	BERTIL KARLSSON KONSTR. BYRÅ AB	013 - 11 12 70		
VS	ENERGIKONSULT LINKÖPING AB	013 - 14 85 00		
V	ELB. EKON. LÖPTEKONSTR. AB	013 - 10 75 90		
E	ELEKTROTJÄNST AB	013 - 10 20 55		
M	VML - KONSULT AB	013 - 11 48 47		
RITAD	HANDLÄGGARE	ARBETID		
L.W.		91036		
DATUM	01-09-17			
	Bertil Samuelsson			

REG	ANT	REGISTRERING AVSER	SKALA	REG
ARBETSRITNING				
NEDRE ULLSTÄMMA LINKÖPING Nybyggnad av bostäder				
1- OCH 2- PLANSKUS				
TAKPLAN CARPORT MELLAN HUS 9 OCH 10.				
KONSULT RITNINGEN				
K7				
1:50				

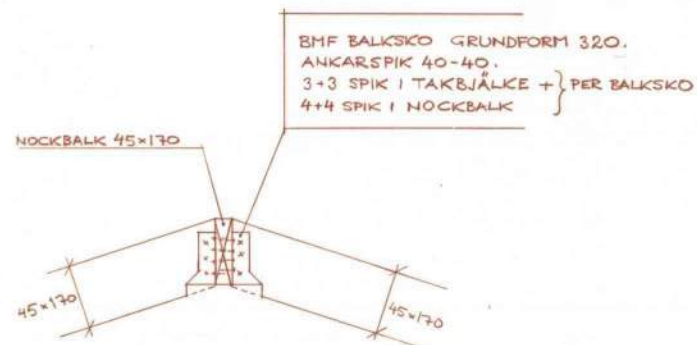

B 10
- 1:10 -

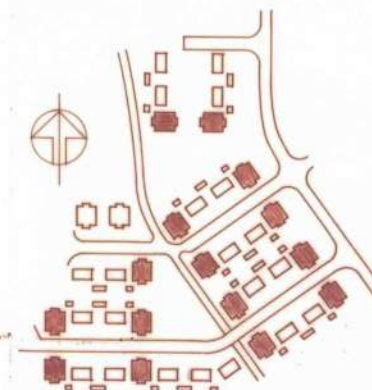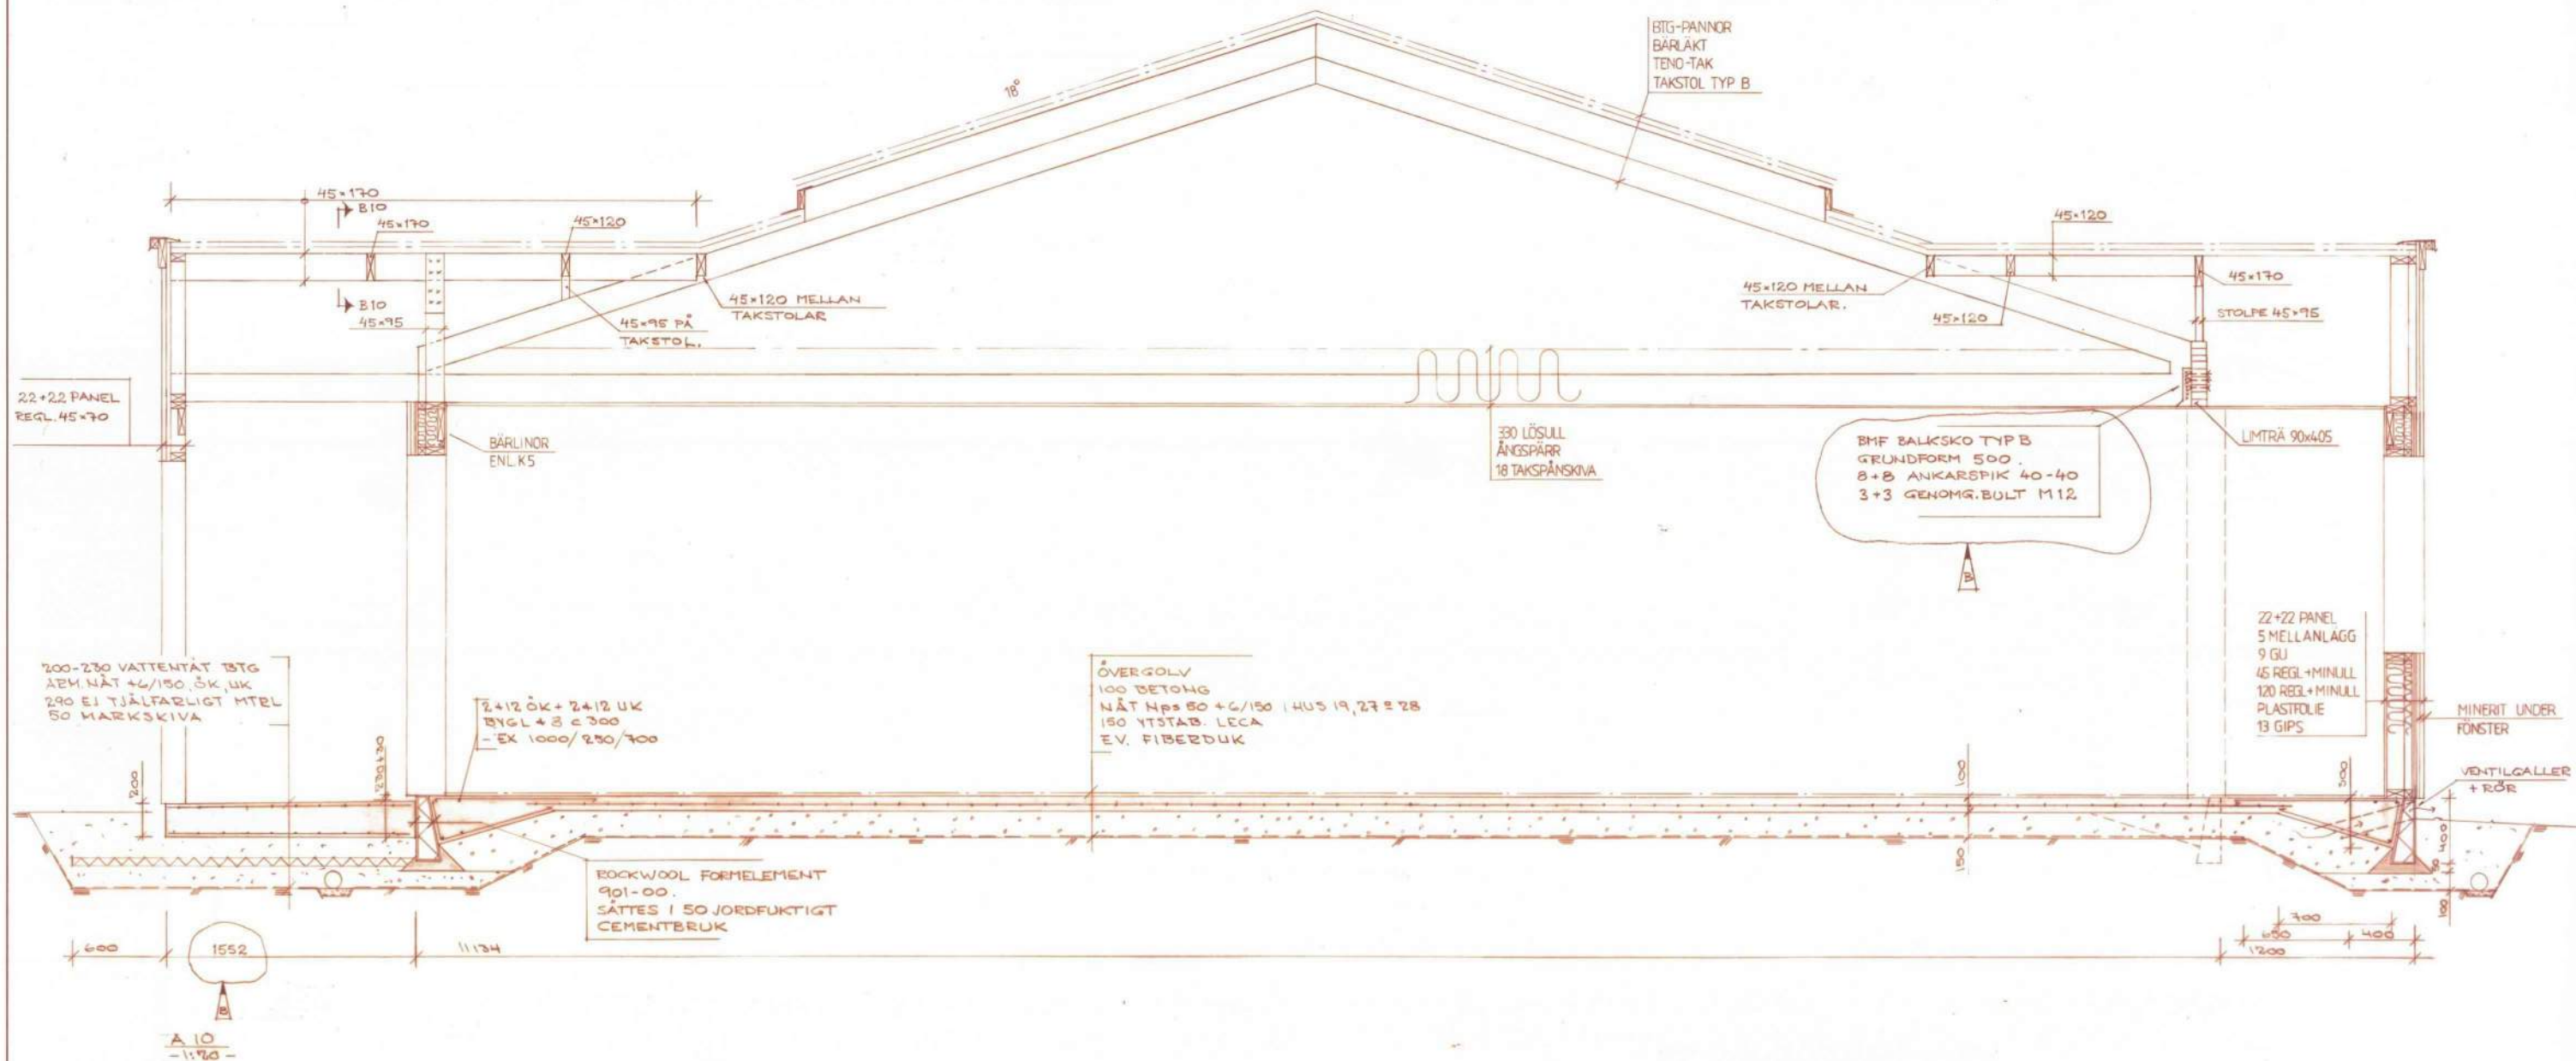

C	RELATIONSHANDLING	ML	92 09 28
B 2	INFÄSTN, TAKSTOL I LIMTRÄBALK, MÄTT	LW	9108 21
A	KOMPL. ÖVERBYGGNAD	LW	9108 07
REG	ANT	REGISTRERING AVSER	SIGN
			DATUM



RELATIONSHANDLING

NEDRE ULLSTÄMMA
LINKÖPING
Nybyggnad av bostäder
1-PLANSHUS

HUVUDSEKTION

BH	ÖSTGÖTA EKEN AB	013 - 11 18 20
BE	BYGG KB AB	013 - 10 21 40
A	ÄHRÉN & JACOBSSON ARKITEKTER AB	013 - 13 25 10
K	BEITZ, KARLSSON KONSTR. BYGÅ AB	013 - 11 12 70
YS	ENERGIKONSULT LINKÖPING AB	013 - 14 88 10
V	ELB EKHOL LUFTHANDLING AB	013 - 19 75 80
E	ELEKTROTJÄNST AB	013 - 10 20 55
M	VML - KONSULT AB	013 - 11 48 47
RITAD	HANDLÄGGARE	ARBETSNR
NON		91036
DATUM	1991-06-25	Bygghuset

KONSULT RITNINGSNR	SKALA	REG
K10	1:20	C

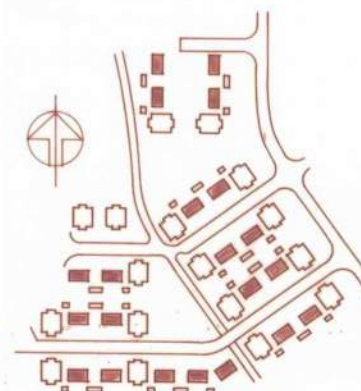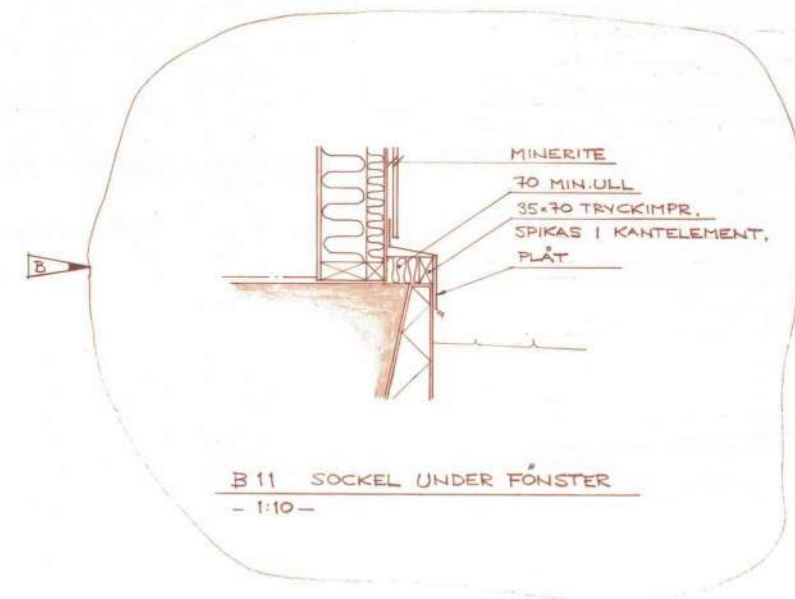


20 NEDRE ULLSTÄMMA
40 LINKÖPING
10 Nybyggnad av bostäder
70 2-PLANSHUS
00
60
55
47 HUVUDSEKTION


BH	ÖSTGÖTA EKEN AB	013 - 11 18 20
BE	BYGG KB AB	013 - 10 21 41
A	AHRÉN & JACOBSSON ARKITEKTER AB	013 - 13 21 16
K	BERTIL KARLSSON KONSTR. BYRÅ AB	013 - 11 12 70
VS	ENERGIKONSULT I LINGKÖPING AB	013 - 14 95 00
V	ELB EKON. LÜFTBEHANDLING AB	011 - 19 73 60
E	ELEKTROTJÄNST AB	013 - 10 20 55
M	VML - KONSULT AB	013 - 11 46 47

RITAD NON	HANDLÄGGARE	ARBETSNR 91036
DATUM 1991-06-25		

Bygg K			
KONSULT RITNINGSNR.	SKALA	REG	
K 11	1:20	C	

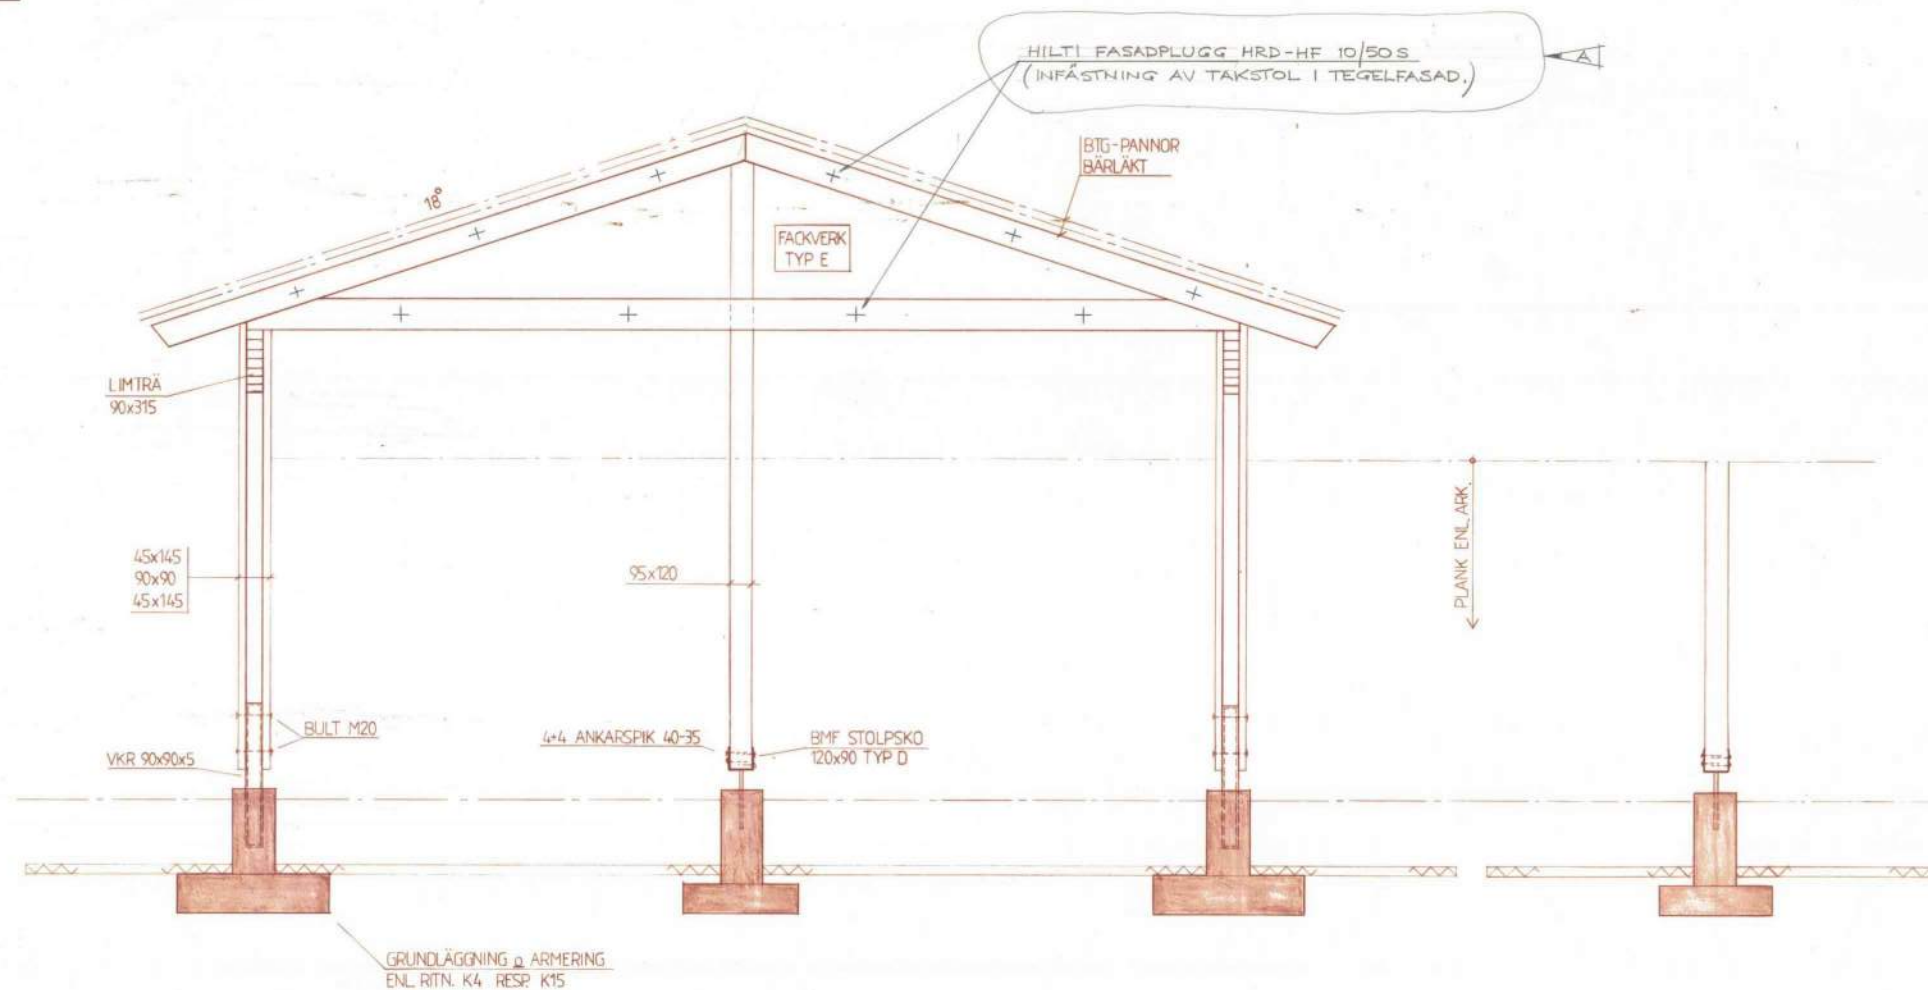

A.12, SEKTION-CARPORT, MELLAN 2-PLANSHUS
-1:20-

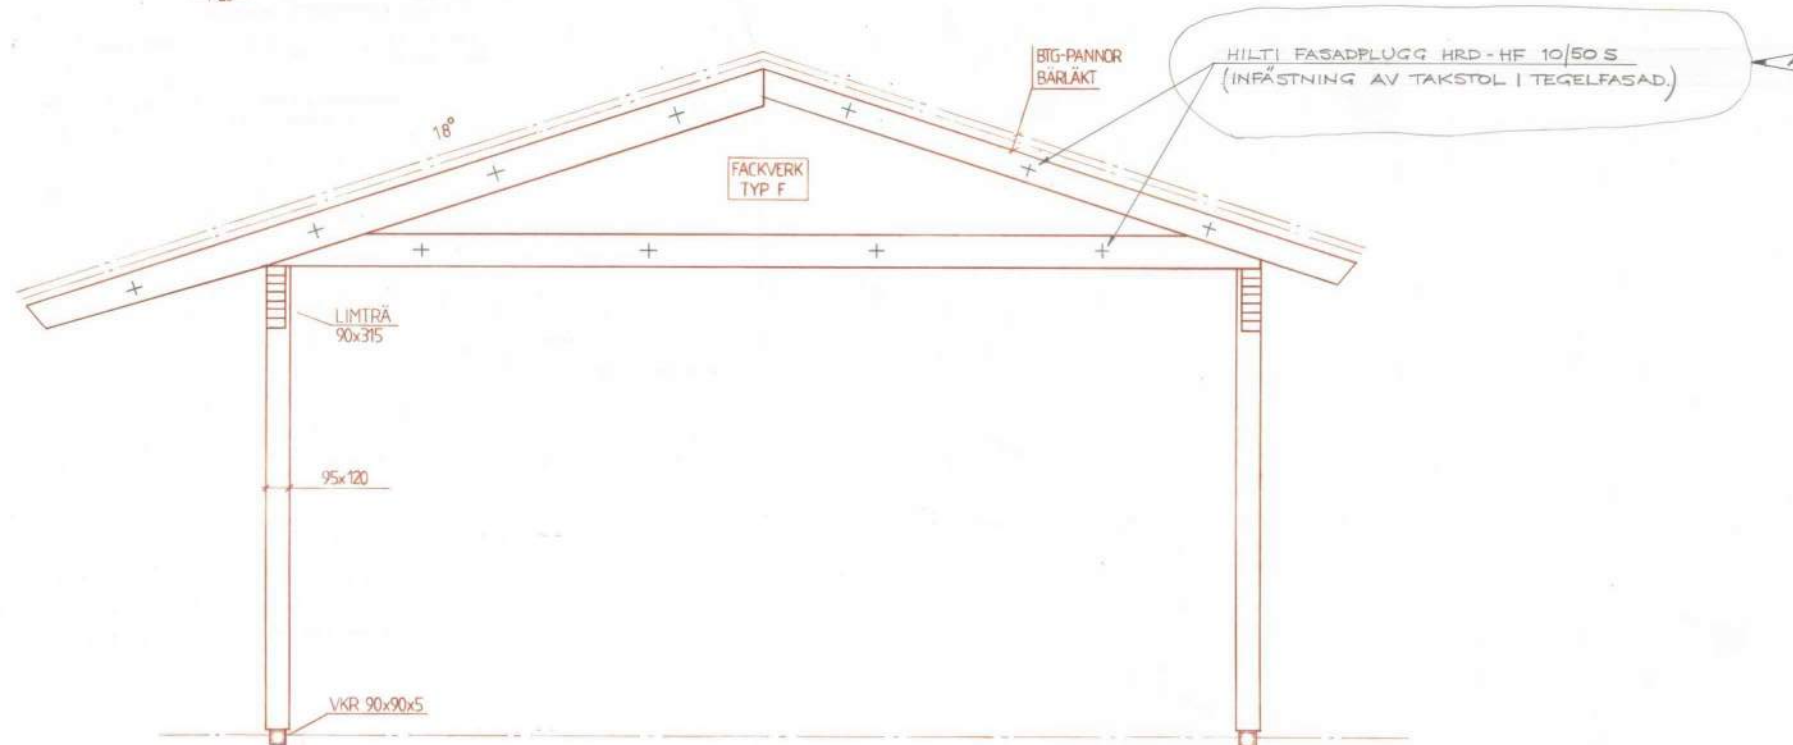

B.12, SEKTION-CARPORT, MELLAN 1- OCH 2-PLANSHUS
-1:20-

B		RELATIONSHANDLING	ML	92 09 28	
A 2		INFÄSTNING AV CAR- PORT I TEGELFASAD	LW	920205	

RELATIONSHANDLING

SH	ÖSTGÖTA EKEN AB	013 - 11 18 30
BE	BYGG KB AB	013 - 10 21 40
A	AHREN & JACOBSSON ARKITEKTER AB	013 - 13 25 10
K	BERTIL KARLSSON KONSTR. BYRÅ AB	013 - 11 12 70
VS	ENERGIKONSULT LINKÖPING AB	013 - 14 05 00
V	ELD EKOL LÖFTBEHANDLING AB	011 - 19 75 90
E	ELEKTROTJÄNST AB	013 - 10 20 55
M	VML - KONSULT AB	013 - 11 46 47

NEDRE ULLSTÄMMA
LINKÖPING
Nybyggnad av bostäder
1- OCH 2-PLANSHUS
SEKTIONER CARPORTAR


ÖSTGÖTA
EKEN

Bygg KB


RITAD	HANDLAGGARE	ARBETSNR
ML		91036
DATUM	1991-08-07	Bertil Karlsson

KONSULT RITNINGSNR
K 12


SKALA
1:20
REG
B

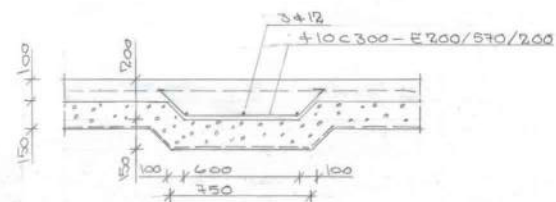

A15 (ARM. INRE GRUNDBALKAR)
-1:20-

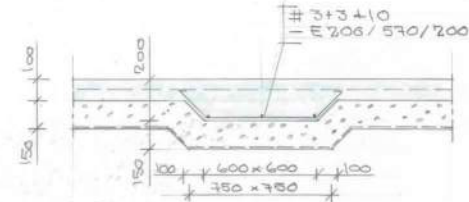


B15 (ARM. PELARPLATTOR)
-1:20-

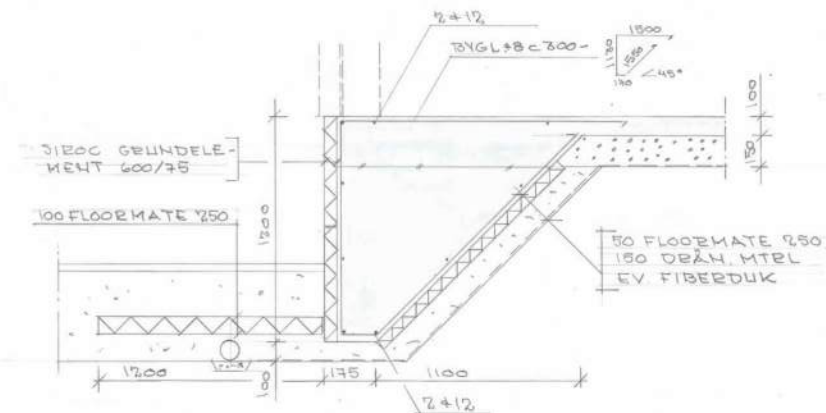


C15
-1:20-

PÅSVETSAT PLJ 100x10x200
MED 2 ST. HÅL FÖR FRANSK-
SKRUV. (SE BLOCKRITN.)


PÅSVETSAT PLJ 50x10x450
MED 2 ST. HÅL FÖR FRANSK-
SKRUV, VID SKÄRMAR FÖR
SOPSKÅP.
OMFATTN. OCH UTFÖRANDE
ENL. BLOCKRITN.

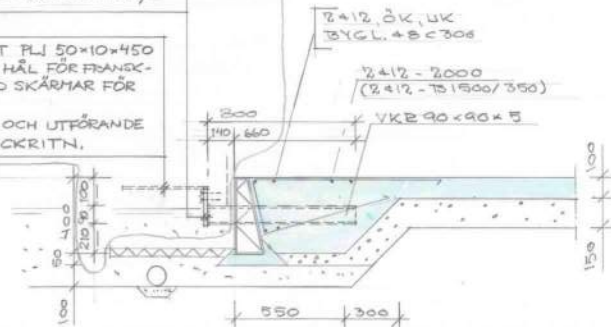


D15
-1:20-

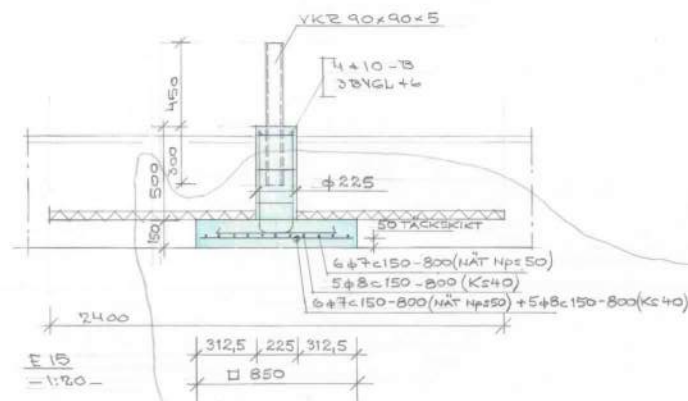


E15
-1:20-

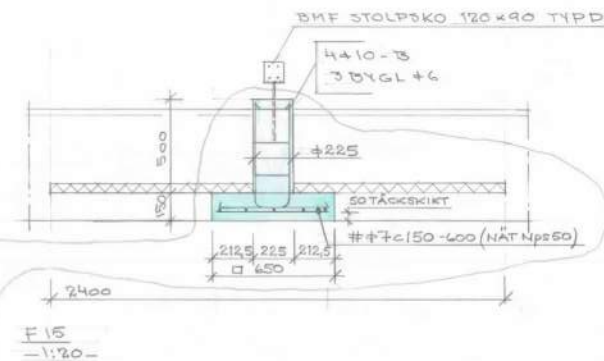

F15
-1:20-

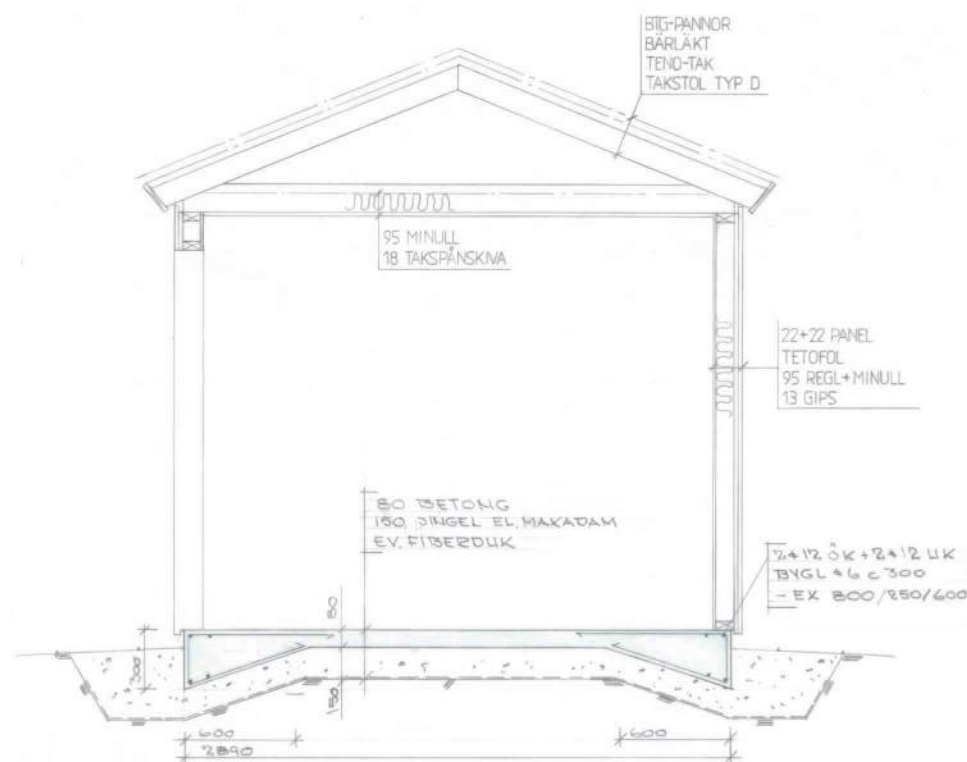

H15 SEKTION FÖRRÅD
-1:20-

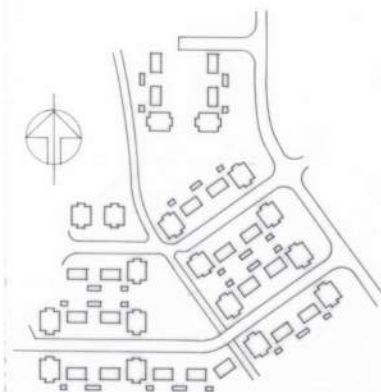

C	RELATIONSHANDLING	HL	92 09 28
B	2 DET, D15, E15, F15	LW	910821
A	DET, D15, E15, C15, H15	400	910804
REG	ANT	REGISTRERING AVSER	SIGN DATUM

RELATIONSHANDLING

NEDRE ULLSTÄMMA
LINKÖPING
Nybyggnad av bostäder
1- OCH 2-PLANSHUS
DETALJER
SEKTION, FÖRRÅD

BH	ÖSTGÖTA EKEN AB	013 - 11 18 20
BE	BYGG KB AB	013 - 10 21 40
A	ÄHRÉN & JACOBSSON ARCHITEKTER AB	013 - 13 25 10
H	BEITTE KARLSSON KONSTR. BYGÅ AB	013 - 11 12 70
VS	ENERGIKONSULT LINKÖPING AB	013 - 14 05 00
V	ELB EKH. LUFTHANDLING AB	011 - 19 73 80
E	ELEKTROTJÄNST AB	013 - 10 20 55
M	VIA - KONSULT AB	013 - 11 40 47

RTAD	HANDLAGGARE	ARBETSNR
NON		91036
DATUM	1991-06-25	

KONSULT RITNINGSNR	SKALA	REG
K15	1:20	C