315610

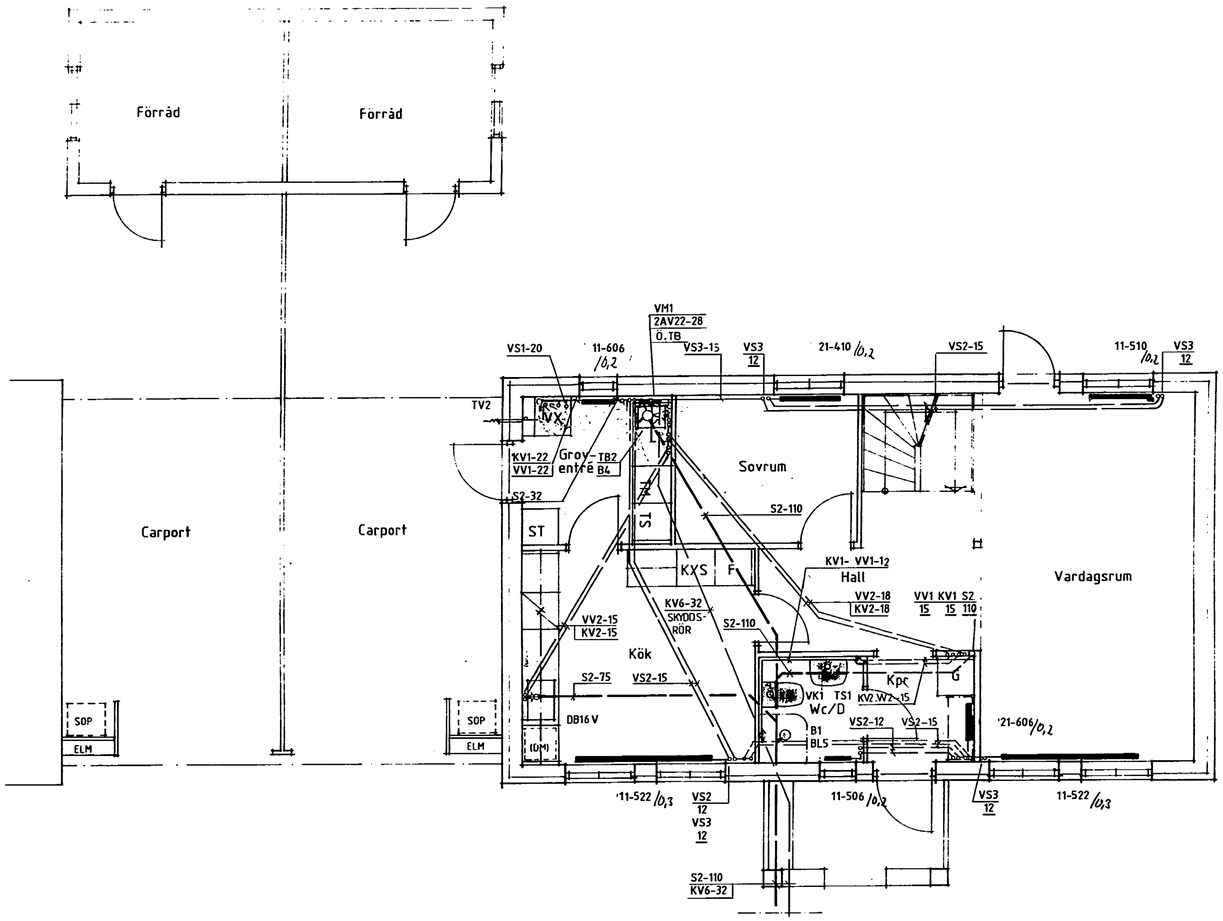

FÖRKLARINGAR

S1	Avlopp MA-rör
S2	" PVC
KV1,VV1, VVC1	Vatten SMS 1890
KV2	" Prisol
VV2	" Prisol(Plus)
KV6	" PEM (ME)
VS1	Värme SMS 326,1886
VS2	" Prisol Plus
VS3	" Tunnv. stålrör
AT1	Utslagsback
B1	Golvbrunn Plast
B3	" Avst.bar
BL5	Duschblandare
BK	Badkar/Blandare
TS	Tvättställ
VK	Vattenklosett
TB	Tvättbänk/Blandare
DB	Diskbänk/Blandare
TV1	Tappventil
TV2	Väggvattenutkastare
TV3	Tappv. Lös nyckel
AV22	Kulventil f vatten

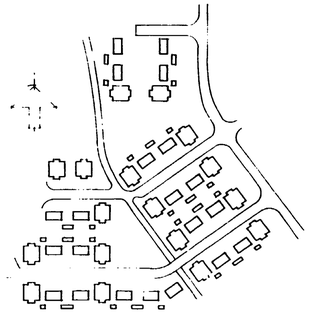

BYGGNÄM. LINKÖPING
INK 92 -10- 08
Dnr 1654 90
Beslut S

ARKIV

S

REG	ANT	REGISTRERING AVSER	SIGN	DATUM
		RELATIONSRITNING		92 10 09
B		RADIAT. MM.	B.W.	910930
A		~~ARBETSRITNING~~		91 08 06

BH	ÖSTGÖTA EKEN AB	013 - 11 18 20	
BE	BYGG KB AB	013 - 10 21 40	
A	AHREN & JACOBSSON ARKITEKTER AB	013 - 13 25 10	
K	BERTIL KARLSSON KONSTR. BYRÅ AB	013 - 11 12 70	
VS	ENERGIKONSULT LINKÖPING AB	013 - 14 95 00	
V	ELBEKON LUFTBEHANDLING AB	011 - 19 73 60	
E	ELEKTROTJÄNST AB	013 - 10 20 55	
M	VML KONSULT AB	013 - 11 46 47	

HANDLÄGGARE | ARBETSNR

91 05 31

NEDRE ULLSTÄMMA
LINKÖPING
Nybyggnad av bostäder
2-PLANSHUS
PLAN 1

ÖSTGÖTA EKEN
Bygg KB

KONSULTRITNINGSNR VS : 43
SKALA 1:50
REV.